



POHLAD ZADNÝ - JUHOVÝCHODNÝ / ANSICHT - NORDWESTLICH

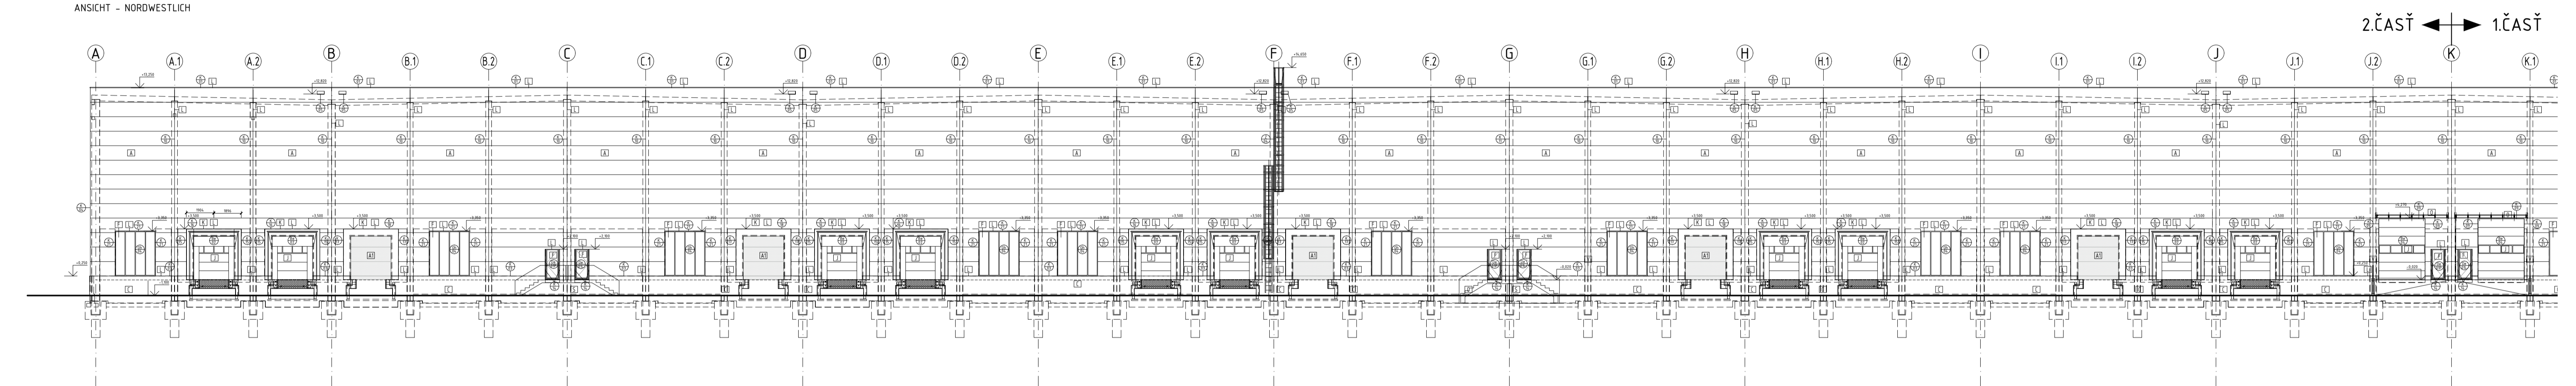

POHLAD BOČNÝ - JUHOZÁPADNÝ / ANSICHT - SÜDWESTLICH

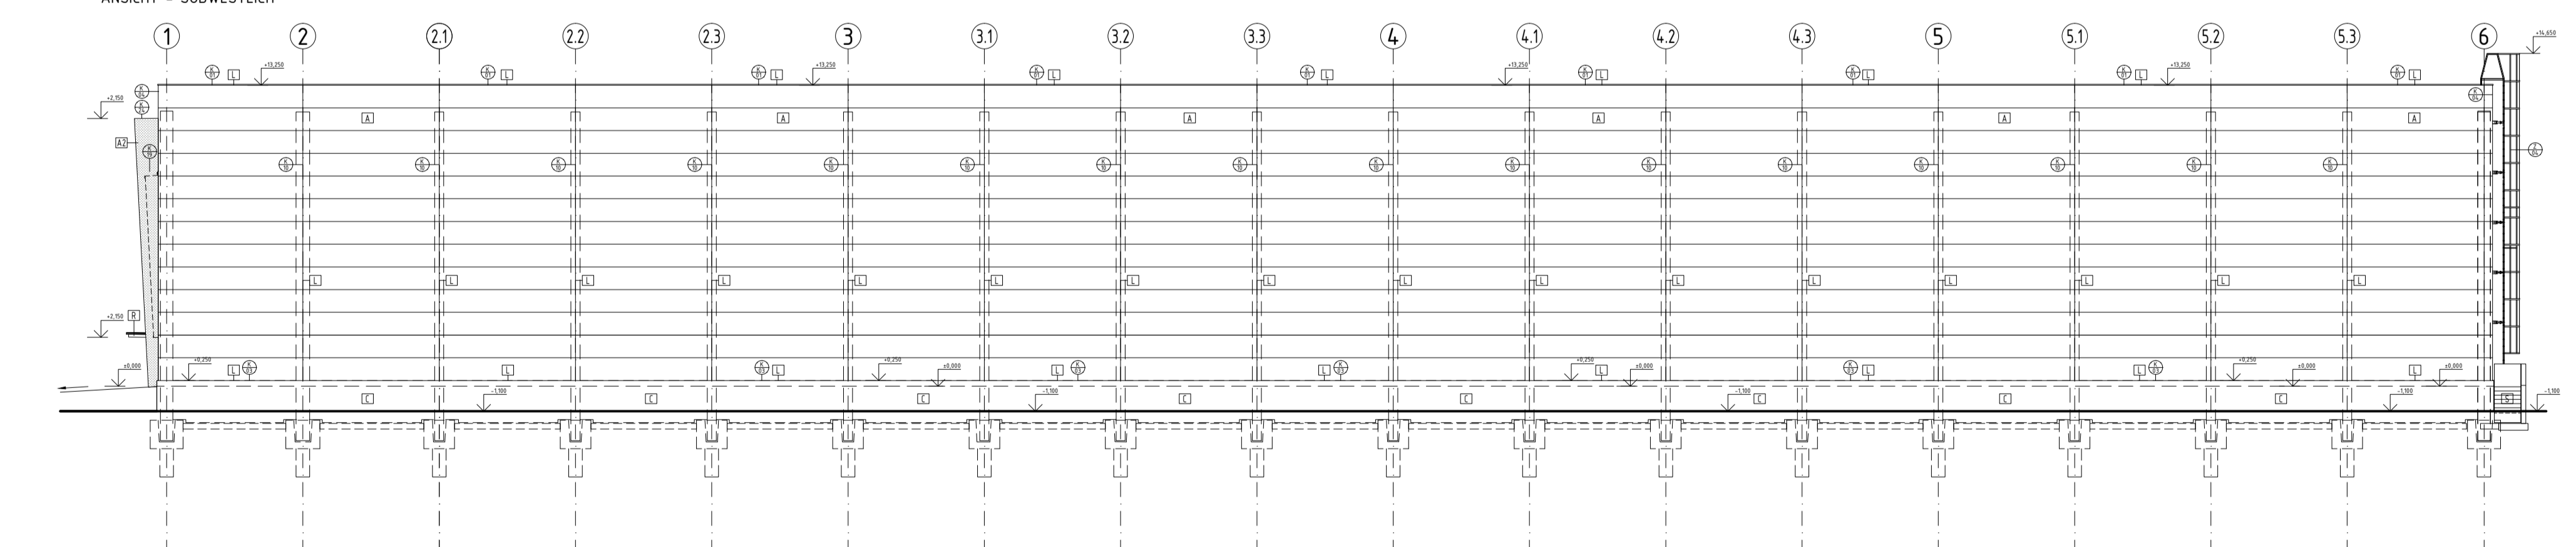

- [A] FASÁDNY SENDVÍČOVÝ PUR PANEL RAL 9006 - HR. 100mm - MIKROPROFILÁCIA FASSADENSANDWICHPANEEL - FÜLLUNG PUR SCHAUMRAL 9006 - ST. 100mm
- [A1] FASÁDNY SENDVÍČOVÝ PUR PANEL RAL 9006 - HR. 40mm - MIKROPROFILÁCIA FASSADENSANDWICHPANEEL - FÜLLUNG PUR SCHAUM RAL 9006 - ST. 40mm
- [A2] FASÁDNY SENDVÍČOVÝ PUR PANEL RAL 9006 - HR. 100mm - HLADKÝ BOČNÉ STRANY VYLOŽENIA FASSADENSANDWICHPANEEL - FÜLLUNG PUR SCHAUM RAL 9006 - ST. 100mm
- [A3] FASÁDNY SENDVÍČOVÝ PUR PANEL RAL 9006 - HR. 40mm - HLADKÝ BOČNÉ STRANY VYLOŽENIA FASSADENSANDWICHPANEEL - FÜLLUNG PUR SCHAUM RAL 9006 - ST. 40mm
- [B] FASÁDNY SENDVÍČOVÝ PUR PANEL RAL 5010 - HR. 100mm - MIKROPROFILÁCIA ŠIKMÉ FASÁDY FASSADENSANDWICHPANEEL - FÜLLUNG PUR SCHAUM RAL 5010 - ST. 100mm
- [C] PREFABRIKOVANÝ ZÁKLADOVÝ PÁS - POHĽADOVÝ BETÓN FERTIGTEILSTREIFENFUNDAMENT - SICHTBETON
- [D] ZASKLENÁ STENA, HLINÍKOVÝ RÁM, IZOLAČNÉ DVOJSKLO, U-HODNOTA 1,1 W/m²K, FARBA BIELA GLASWAND, ALU-RAHMEN, ISOLIERDOPPELGLAS, WEIßE FARBE
- [F] VONKAŠIE PLECHOVÉ BEZPEČNOSTNÉ DVERE, FARBA BIELA AUSSEN SICHERHEITSGLÄSBLICHTÜR, WEIßE FARBE
- [G] HLINÍKOVÉ OKNO, IZOLAČNÉ DVOJSKLO, U-HODNOTA 1,1 W/m²K, FARBA BIELA ALU-FENSTER, ISOLIERDOPPELGLAS, WEIßE FARBE
- [H] PLASTOVÉ OKNO, IZOLAČNÉ DVOJSKLO, U-HODNOTA 1,1 W/m²K, FARBA BIELA ALU-FENSTER, ISOLIERDOPPELGLAS, WEIßE FARBE
- [I] VONKAŠIE SCHODISKO BETÓNOVÉ EXTERIEUR BETONTREPPENHAUS
- [J] VONKAŠIA SEKCIÓNALNA BRÁNA, FARBA BIELA SEKTORNTOR IM AUSSENBEREICH, WEIßE FARBE
- [K] NAKLADACIA RAMPÁ, POHĽADOVÝ BETÓN LADERAMPE, SICHTBETON
- [L] KLAMPIARSKÉ VÝROBKY, POPLASTOVANÝ PLECH, RAL 9006 SPENGLERPRODUKTE, KUNSTSTOFFBESCHICHTETES BLECH, RAL 9006
- [M] OPLECHOVANIE ZASKELNEJ FASÁDY, POPLASTOVANÝ PLECH, RAL 9006 BLECHVERKLEIDUNG AN DER GLASFASSADE, KUNSTSTOFFBESCHICHTETES BLECH, RAL 9006
- [N] OPLECHOVANIE V MIESTE ZOŠIKMENEJ FASÁDY, POPLASTOVANÝ PLECH, RAL 5010 BLECHVERKLEIDUNG AN DER SCHRÄGFASSADE, KUNSTSTOFFBESCHICHTETES BLECH, RAL 5010
- [O] KLAMPIARSKÉ VÝROBKY - ZVODY A ŽĽABY, FARBA BIELA SPENGLERPRODUKTE - FALLRÖHRE UND DACHRINNEN, WEIßE FARBE
- [R] MARKÍZA Z BEZPEČNOSTNÉHO SKLA NA HLINÍKOVEJ KONŠTRUKCII, FARBA PODIA FAREBNEJ KONCEPCIE VORDACH AUS SICHERHEITSGLAS AUF ALUMINIUMKONSTRUKTION, FARBE LAUT FARBENKONZEPT
- [S] MŮR Z POHĽADOVÉHO BETÓNŮ STÜTZMAUER AUS SICHTBETON
- [T] ZÁBRADLIE Z DIEROVANÉHO PLECHU, FARBA BIELA GELÄNDER AUS STAHLROHREN MIT FÜHLUNG AUS LOCHBLECH, WEIßE FARBE
- [V] ZÁBRADLIE Z OCELOVÝCH RŮR, FARBA BIELA GELÄNDER AUS STAHLKONSTRUKTION, WEIßE FARBE

DOKUMENTÁCIA SKUTOČNÉHO VYHOTOVENIA VYPRACOVANÁ NA ZÁKLADE ODANÝCH POOKLADOV OD ZHOTOVITEĽA STAVBY

POZNÁMKA/ANMERKUNG:
-PLATIA VŽDY VÝKRESY S NOVÝMI INDEXAMI / ES GELTEN JEWELLS PLÄNE MIT NEUEN INDEXEN
± 0,000 = 134,00 m.n.m. BPV

REV./REV.	DÁTUM / DATUM	POPIS / BESCHREIBUNG	VÝRIL / AUSGABE	KONTROL.
NÁZOV A MESTO STAVBY / NAME UND PLATZ DEM BAU: BUSINESS PARK SENEČ				
INVESTOR / INVESTOR: Silvertta Real Slovakia k.s., Obchodná 2, Bratislava, PSČ 8106, SR				
DODÁVATEĽ / BAUGENERALUNTERNEHMER: STRABAG		GENERÁLNY PROJEKTANT RP / GENERAL PROJEKTANT AP: PROJEKT VM PROJEKT, s.r.o.	SPRACOVATEĽ ČASŤI PD / PROJEKT TELBEARBEITER: PROJEKT VM PROJEKT, s.r.o.	
POZEMNÉ A INŽENERSKÉ STAVITEĽSTVO s.r.o. MLYNŠKÉ NĽVY 61/A, 820 15 BRATISLAVA		Bojnická 3, 831 04 Bratislava tel: +421 2 212 920 10, mobil: 0908/063605 Mail: rfo@vmprojekt.sk		
KORDINÁTOR PROJEKTU (BPP) / PROJEKT KORDINATOR (BPP): Ing. Karol Ferenczy		VYPRACOVAL / AUFARBEITET: Ing. Richard Takáč, Ing. Matúš Cerovský, Ing. Ivana Ferenczy		ZOOP PROJEKT / HAFTBAR PROJEKT: Ing. Vladimír Mihálik, Ing. Juraj Ecker, Ing. Vladimír Mihálik
STUPEŇ DOKUMENTÁCIE / ABSTUFUNG DES DOKUMENTATION: DOKUMENTÁCIA SKUTOČNÉHO VYHOTOVENIA				
STAVEBNÝ OBJEKT / BAUOBJEKT: SO 03 HALA "D"				
PROFESIA: ARCHITEXTONICKO STAVEBNÉ RIŠENIE / ARCH - BAU LÖSUNG				
OBSAH VÝKRESU / ZEICHNUNGSANGABE: POHĽADY / ANSICHTEN				
Č. PROJEKTU / NO. PROJEKT: 18010DSV	FORMÁT / FORMAT: 10xA4	VYHOTOVENE ČÍSLO / PEČIATKA ZOOP. PROJEKTANTA / NO. AUSFÜHRUNG / STEMPEL-HAFTBAR PROJEKTANT:		
DÁTUM VÝD. REVÍZIE / DATUM REVISION: 05.2019	ČASŤ PROJEKTU / PROJEKTEIL: E1-11	ARCHITĚKTŮRA		
MIERKA / MASSSTAB: 1:200	NÁZOV SÚBORU / DATENAME: 18_18010DSV_003_E1-11_POHLADY_A4.DWG			
ČÍSLO VÝKRESU / NO. ZEICHNUNG: 12	REVÍZIA / REVISION: AA.			

OBŠAH A FORMA TOHTO VÝKRESU JE MAJETKOM PROJEKTANTA. KOPÍROVANIE A POUŽITIE AKO ZMLUVNE DOHODNUTÉ JE ZAKÁZANÉ